


План-схема прокладки к/с по ул. Школьная и Лесная

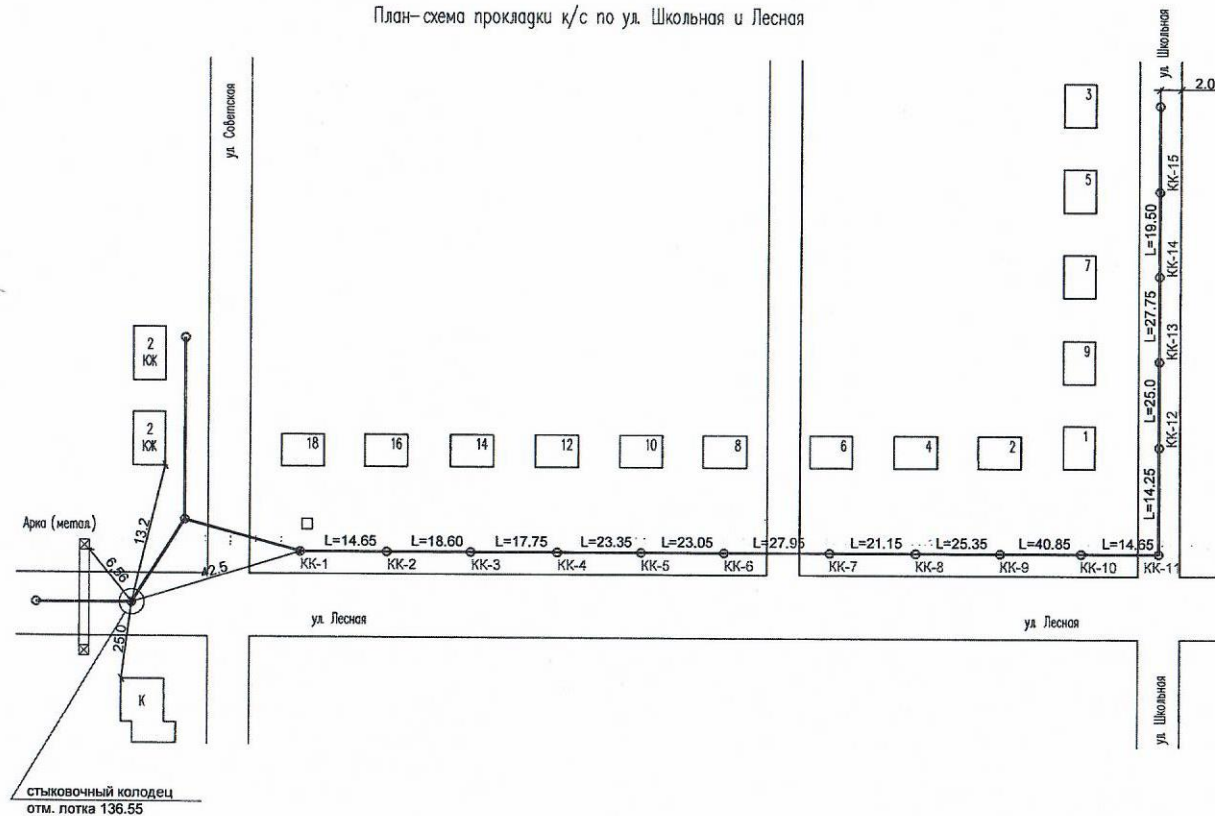

Согласовано

Инов. № подл.	Подп. и дата	Взамен инв. №

Изм.	Кол. уч.	Лист	№ док.	Подпись	Дата	Исполнительная схема		
							Стадия	Лист
								Листов
								1
						План-схема прокладки к/с по ул. Школьная и Лесная		